GUINTOLI

Terrassement - Assainissement - Génie Civil - Travaux Spéciaux
Région SAVOIE - VERCORS - VIVARAIS Agence ISERE
Parc d'activités du Peuras - 498 avenue du Peuras - 38210 TULLINS
Tél: 04 76 66 89 50 FAX: 04 76 66 89 51

Service Topographie
Certifié CCTA - Géoréférencement
Certificat n°: 2017-12-046

Département de l'ISERE

COMMUNE DE SAINT EGREVE

AMENAGEMENT

DE LA RUE DE LA BIOLLE

PLAN DE RECOLEMENT

Maître d'oeuvre	Maître d'ouvrage
ALP' ÉTUDES Ingénierie et Paysage	GRENOBLE ALPES MÉTROPOLE

Réf dossier: SVK542		Appareils Utilisés:	Numéro de série:	Date de contrôle:	Classe:	Echelle: 1/200
Système planimétrique:	CC45	SPS785	5936500096	04/08/2021	A	N° attestation AIPR Géomètre
Système altimétrique:	NGF	SPS730	72510041	18/05/2021		A77888D407569

Indice:	Date:	Modifications:	Dess.	Vérif.
A	07/06/2023	1ER DIFFUSION - RECOLEMENT	QD	HL
			Dess 3	Verif 3

NGE
SAINT-ETIENNE-DU-GRES
PARC D'ACTIVITES DE LAURADE
BP 22 - 13156 TARASCON CEDEX
Tél: +33 (0)4 90 91 60 00
www.nge.fr

SAS AU CAPITAL DE 51 683 176€
RCS TARASCON 504 124 801
CODE APE 4312 B
SIRET 504 124 801 00029
CODE TVA FR 79 504 124 801

NGE

LEGENDE

- Bordure
- Bouche à clé
- Chambre PTT et Regards Divers
- 332.03 Altimétrie
- Signalisation Horizontale (Résine et marquage)

LEGENDE RESEAUX
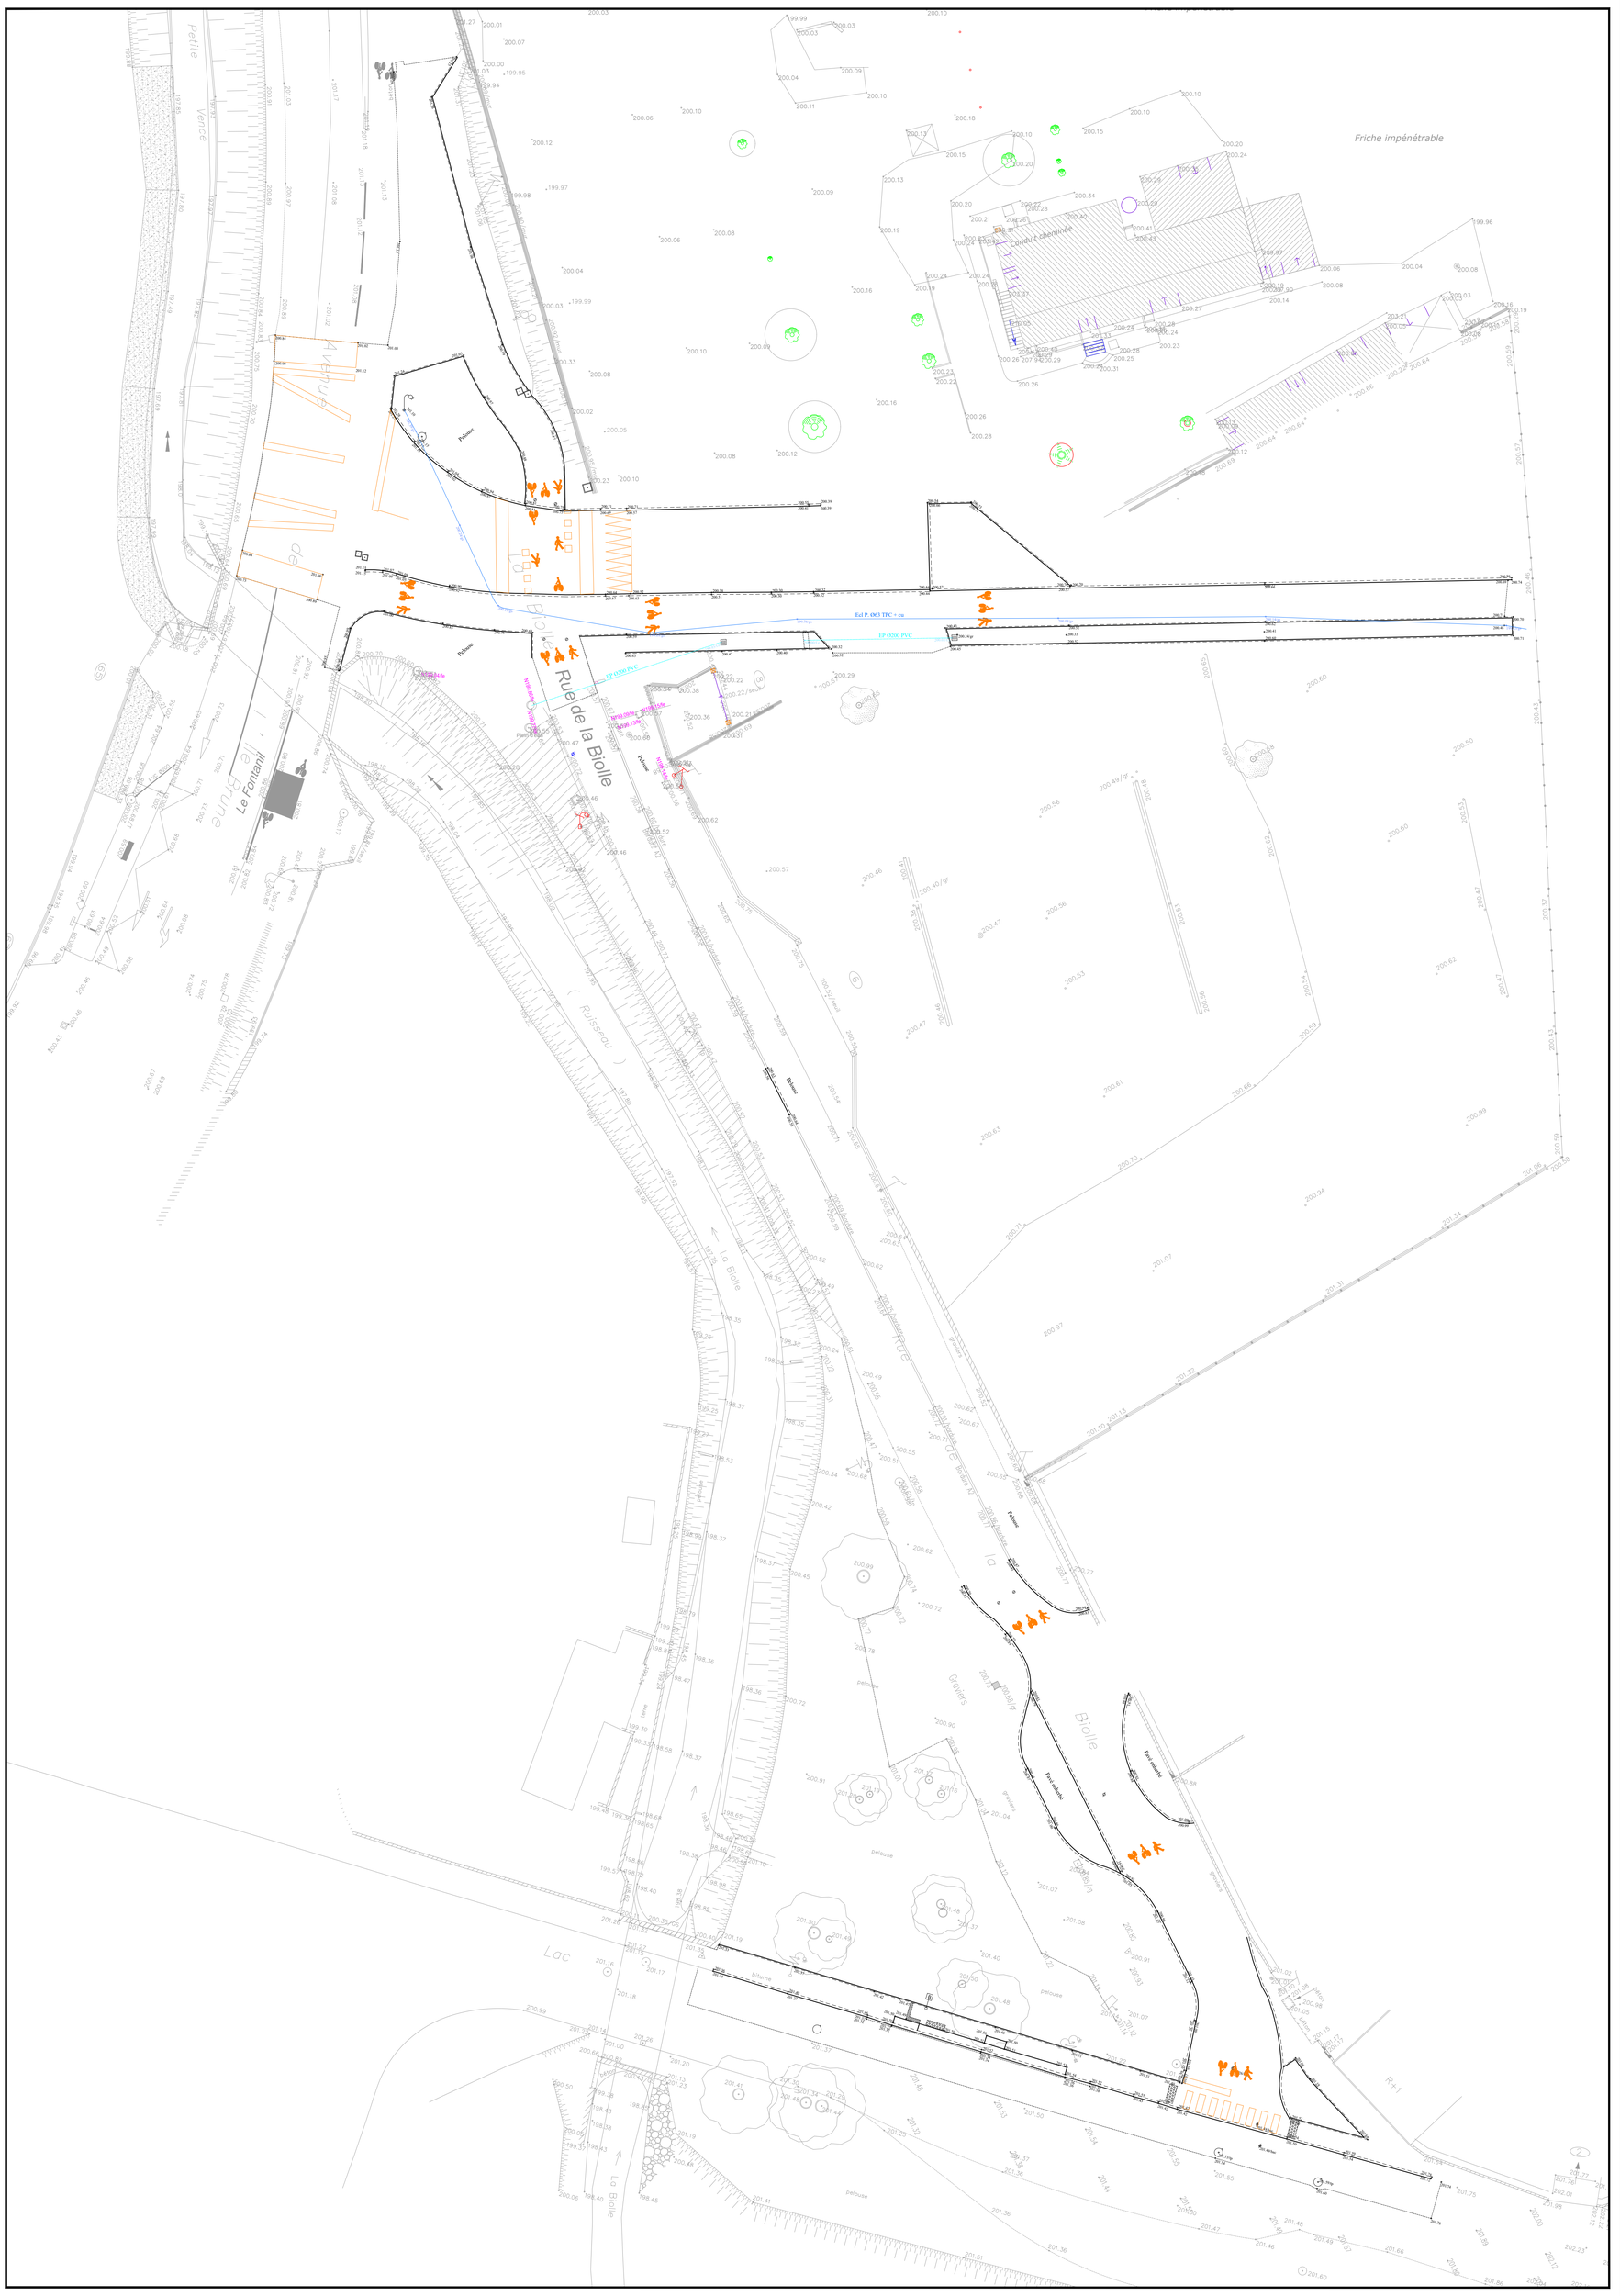
- EP
- Ecl P.